

**MAPA SYTUACYJNO-WYSOKOŚCIOWA**  
z pomiaru powykonawczego boiska położonego na dz.106  
skala 1:1000 sekcja 411.434.2523

Gm.Międzyrzecz  
Obr. Kalsko 080302\_5.0002  
KERG: 734/15/12  
Wyk.dn. 10.09.2012  
Geodeta upr. A.Poźniak

Starosta Międzyrzeczki  
Wydział Geodezji i Gospodarki Nieruchomościami  
Powiatowy Ośrodek Dokumentacji Geodezyjnej i Kartograficznej  
w dniu 2012-09-13  
I zaświadczam o tym podpisem  
2012-09-13  
Międzyrzecz, 2012

mapa aktualna  
do 08-02-2018  
GEODETA UPRAWNIONY  
NR 11871 POZNAW, MGPIB  
Aleksander Poźniak

STAROSTWO POWIATOWE  
w Międzyrzeczu  
ul. Przemysłowa 2  
56-200 MIĘDZYRZECZ  
tel. (0-25) 742-84-10, fax 742-84-11

Z up. STAROSTY  
mgr Jarosław Jawiński  
KIEROWNIK  
Powiatowego Ośrodka Dokumentacji  
Geodezyjnej i Kartograficznej

Aleksander Poźniak  
geodeta uprawniony  
poz. MGPIB



Legenda:

- granica działki  
 - - - - - obrys wymaganego terenu urządzenia

**Lokalizacja urządzeń i elementów projektowanych:**

- 1., 2. urządzenie siłowni - jeździec + biegacz
- 3., 4. urządzenie siłowni - narciarz + kolarz
- 5., 6. urządzenie siłowni - wioślarz + orbitrek
- 7., 8. urządzenie siłowni - wahadło + twister
9. ławka drewniana z oparciem - 4 szt.
10. stolik z ławkami „Szach” - 1 komplet
11. kosz na śmieci kwadratowy
12. tablica regulaminowa

**Budowa podłoża:**

**PODŁOŻE P1**

Istniejąca nawierzchnia trawiasta:

- warstwa roślinna - trawa
- warstwa humusu
- warstwa ziemi rodzimej


**PODŁOŻE P2**

- warstwa roślinna - trawa/rośliny ozdobne
- warstwa humusu
- warstwa ziemi rodzimej

Kalsko, dz. nr 106

Obiekt	Siłownia zewnętrzna oraz miejsce rekreacji (OSA)	Data oprac.	02.2018r.
I lokalizacja:	obręb: Kalsko, jedn. ewid. Międzyrzecz, działka nr 106	Skala:	1:500
Temat	Projekt zagospodarowania terenu	Nr rysunku:	01
rysunku:			
Proj. architektury:	mgr inż. arch. Katarzyna Kuszyńska - Nr upr.7131/3/P/2002 - uprawnienia do projektowania w specjalności architektonicznej bez ograniczeń		

Za zgodność mapy  
 z oryginałem  
 02-2018r. Kp

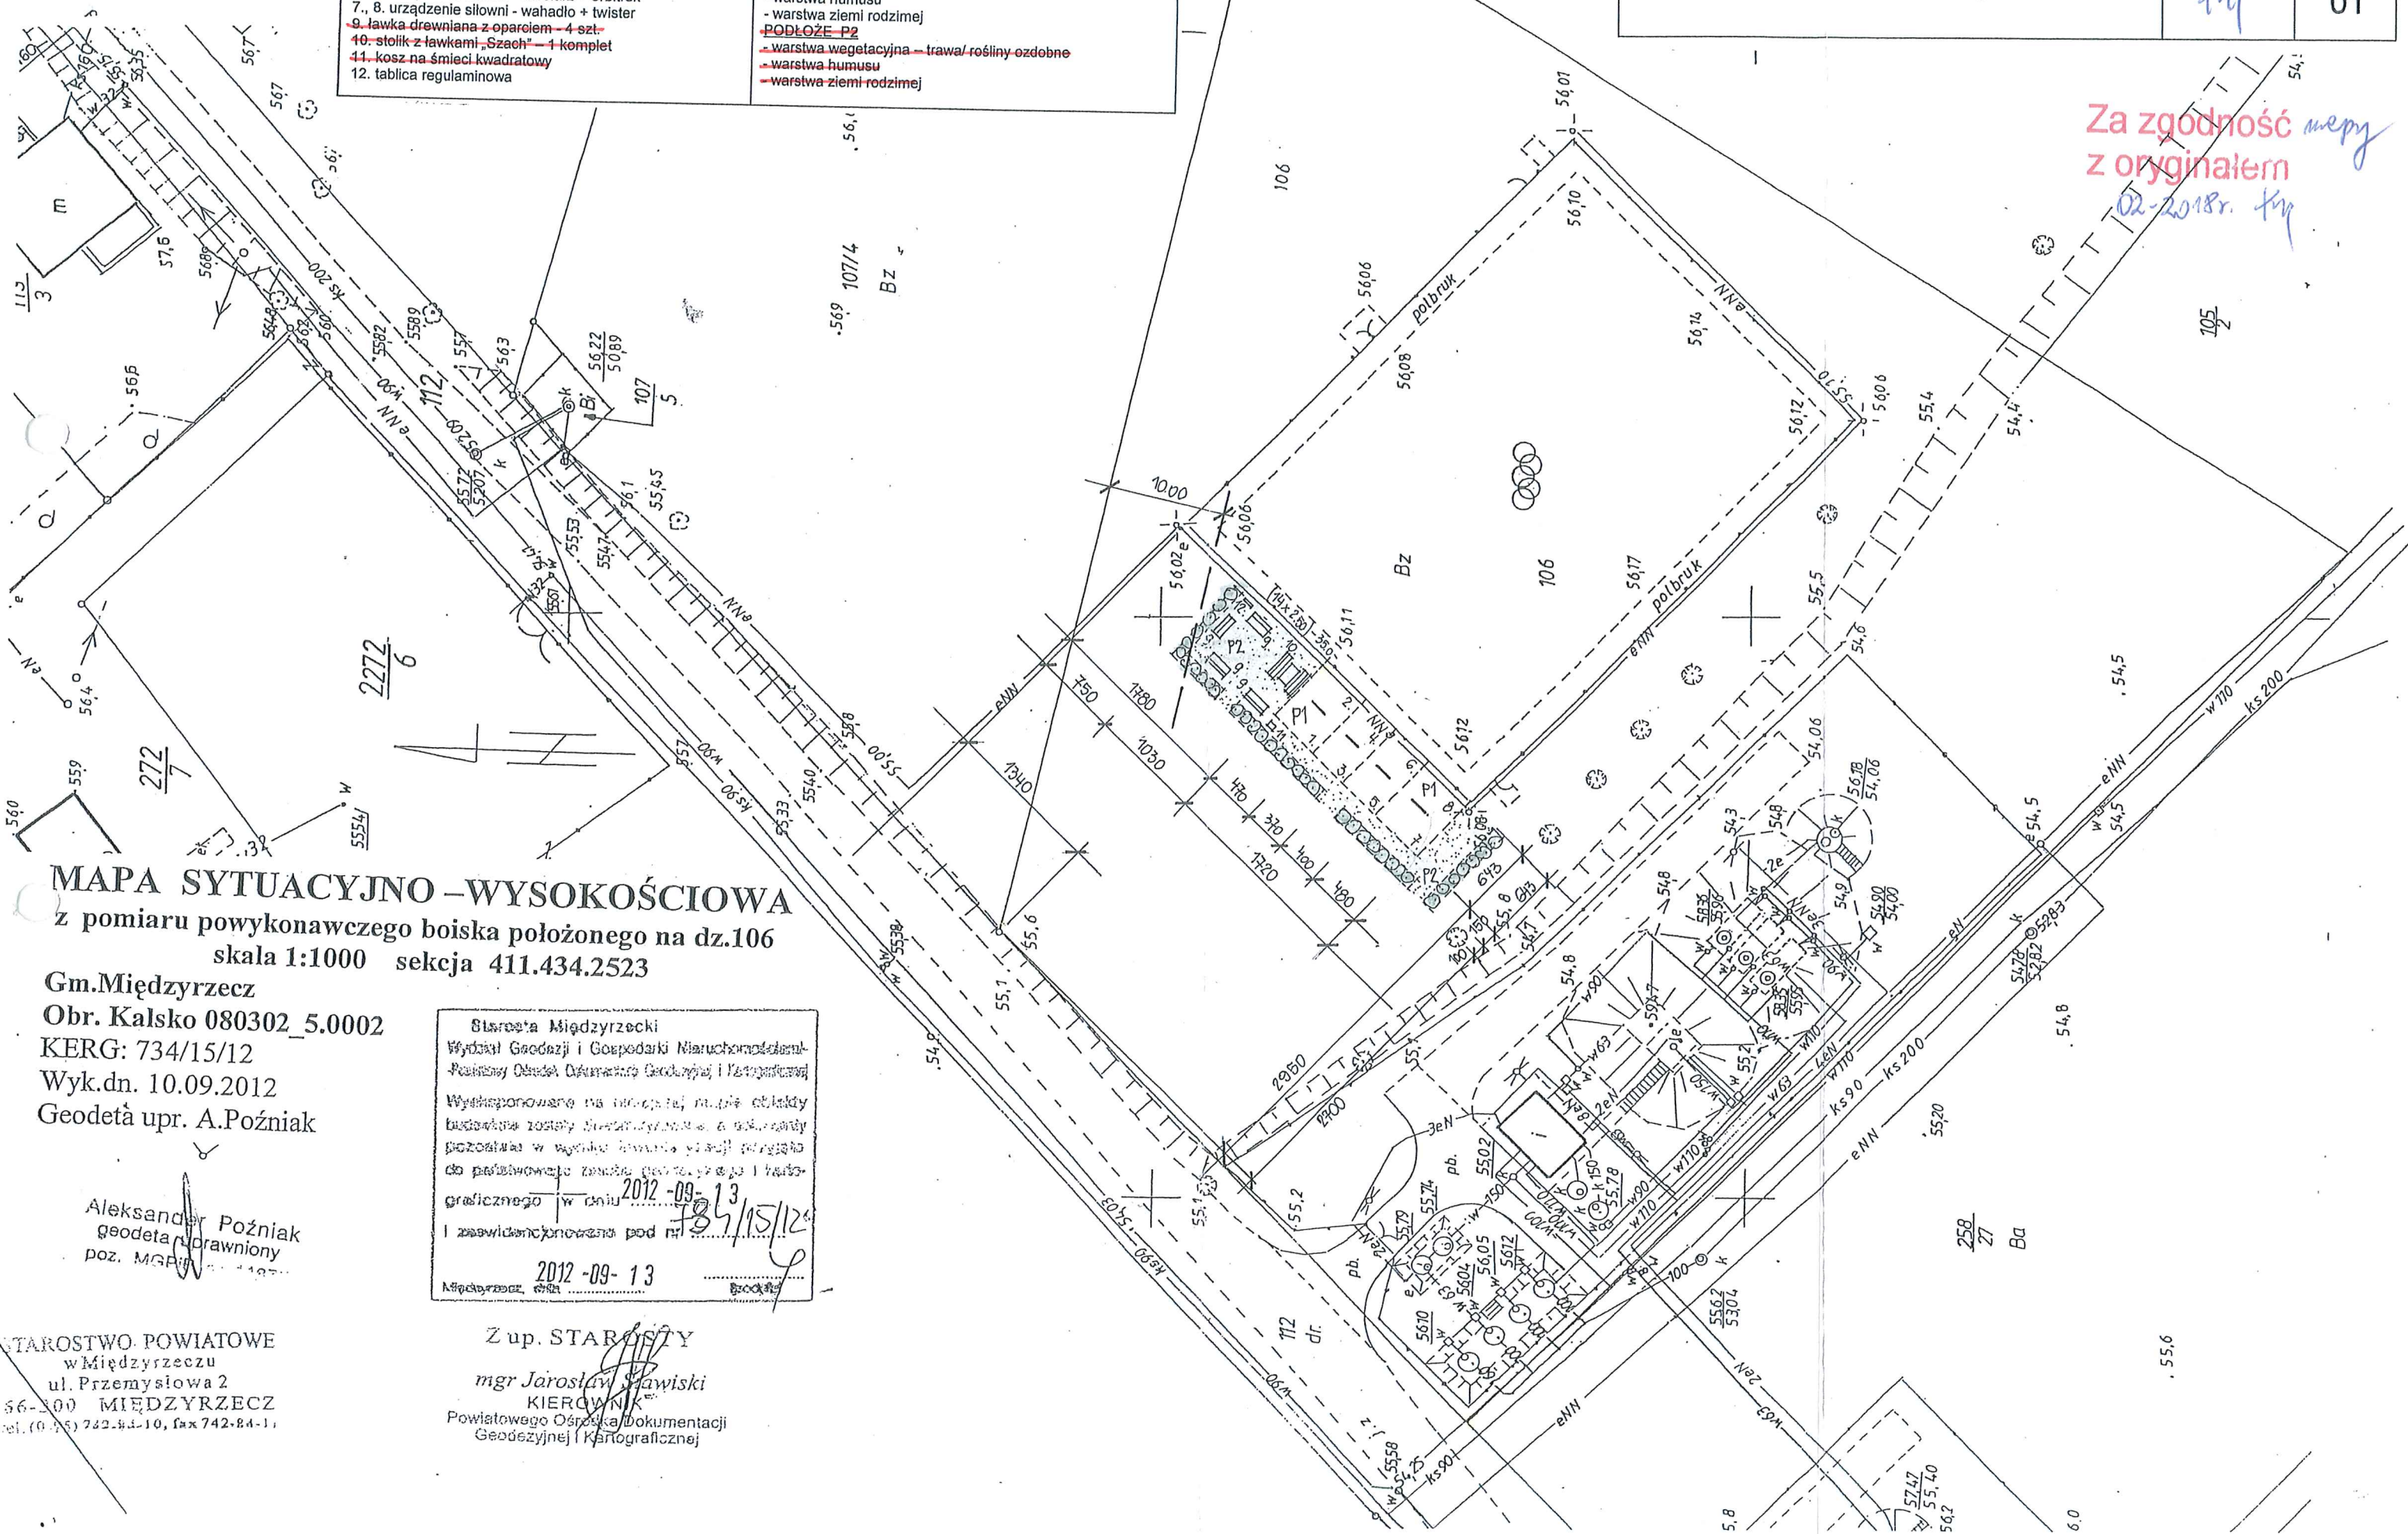

**MAPA SYTUACYJNO-WYSOKOŚCIOWA**  
 z pomiaru powykonawczego boiska położonego na dz.106  
 skala 1:1000 sekcja 411.434.2523

Gm.Międzyrzecz  
 Obr. Kalsko 080302\_5.0002  
 KERG: 734/15/12  
 Wyk.dn. 10.09.2012  
 Geodeta upr. A.Pożniak

Starosta Międzyrzeczki  
 Wydział Geodezji i Gospodarki Nieruchomościami  
 Powiatowy Ośrodek Dokumentacji Geodezyjnej i Kartograficznej  
 Wykonano na podstawie mapy obiektu  
 graficznego w dniu 2012-09-13  
 i zaświadczono pod nr 184/15/12  
 2012-09-13

Aleksander Pożniak  
 geodeta upr. A.Pożniak  
 poz. MGPiP

STAROSTWO POWIATOWE  
 w Międzyrzeczu  
 ul. Przemysłowa 2  
 66-300 MIĘDZYRZECZ  
 tel. (0-45) 742-84-10, fax 742-84-11

Z up. STAROSTY  
 mgr Jarosław Jawiński  
 KIEROWNIK  
 Powiatowego Ośrodka Dokumentacji  
 Geodezyjnej i Kartograficznej